


PREV. INCÊNDIO PVTO INFERIOR
 A: 1794,00 m²
 ESC: 1/100

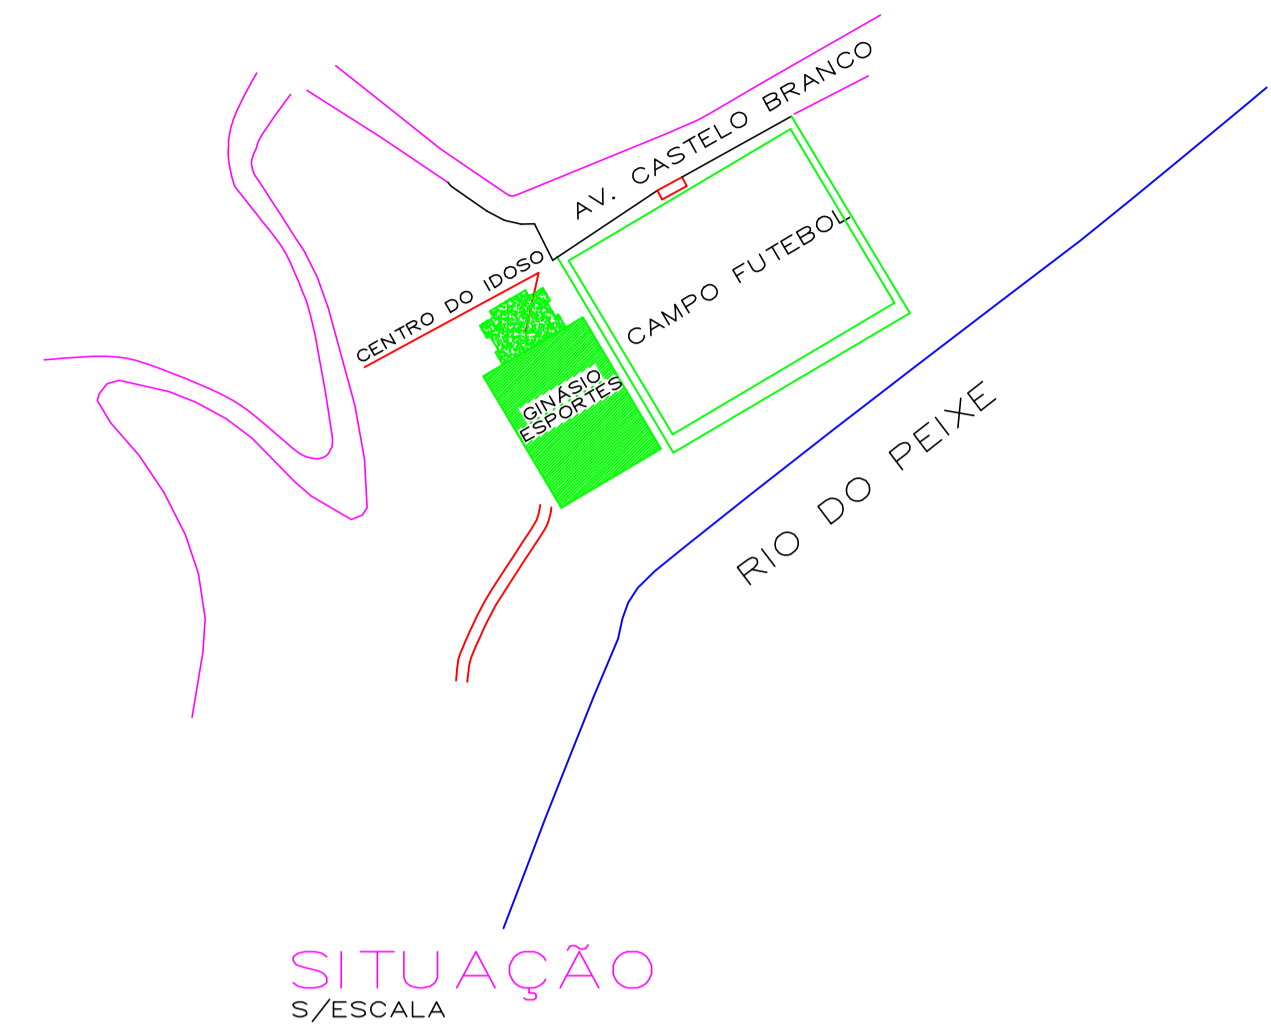

SIMBOLOGIA ELETRICA

- PQS - 4Kg- EXTINTOR DE PO QUIMICO SECO PRESSURIZADO C/ SINALIZAÇÃO NA PAREDE.
- SAIDA - PLACA DE SINALIZAÇÃO DE ABANDONO DE LOCAL, "LUMINOSA"
- SAIDA - PLACA DE SINALIZAÇÃO DE ABANDONO DE LOCAL C/ SETA DE DIREÇÃO, "LUMINOSA"
- BLOCO AUTÔNOMO DE LUZ DE EMERGENCIA C/ 2 FAROIS DE 55W/12Vcc CADA AUTONOMIA DE 2 HORAS
- BLOCO AUTÔNOMO DE LUZ DE EMERGENCIA C/ LAMPADA PL-9W/6Vcc AUTONOMIA DE 2 HORAS
- ACIONADOR DE ALARME TIPO QUEBRA-VIDRO C/ SIRENE CONJUGADA 24Vcc E INDICAÇÃO VISUAL 120 A 150 DO PISO ACABADO
- DETECTOR DE FUMACA 24Vcc
- CENTRAL DE ALARME AUTOMÁTICA AUTONOMIA DE 2 HORAS COM 12 LAÇOS 220V/24Vcc COM INDICADOR DE LOCAIS PROTEGIDOS E DEFEITOS DO SISTEMA, POSSIBILIDADE DE ACIONAMENTO DE TODOS OS ALARMES, TEMPORIZADOR COM TEMPO MÁXIMO DE RETARDO DE 3min., COMUTAÇÃO DE FONTE AUTOMÁTICA
- SISTEMA DE ALARME - ENFIAÇÃO
- SISTEMA DE ALARME - INDICADORES SONOROS
- SISTEMA DE ALARME - CENTRAL
- MEDIDORES DE GLP
- CONJUNTO P/ CONTROLE E MANOBRA

NOTA:
OS ALARMES SERÃO DO TIPO SIRENE ELETRONICA OU CAMPAINHA, COM INDICADORES VISUAIS DE RISCO MEDIO ELEVADO.

SIMBOLOGIA HIDRÁULICA

- HIDRANTE DUPLA DE PAREDE/ ABRIGO MANGUEIRAS

OBS: PROJETO JÁ APROVADO ANTERIORMENTE.

DIREITOS AUTORAIS RESERVADOS																											
ALTERAÇÕES DO PROJETO SOMENTE PODERÃO SER EFETUADAS MEDIANTE AUTORIZAÇÃO DO PROJETISTA																											
	<table border="1" style="width: 100%; border-collapse: collapse;"> <tr> <td style="width: 50%;">TÍTULO</td> <td style="width: 50%; text-align: right;">PRANCHA</td> </tr> <tr> <td colspan="2" style="text-align: center;">GINASIO ESPORTES MUNICIPAL</td> </tr> <tr> <td colspan="2" style="text-align: center;">PREV. INCÊNDIO PVTO TÉRREO</td> </tr> <tr> <td colspan="2" style="text-align: center;">End: Av. Marechal Costa e Silva, s/n</td> </tr> <tr> <td style="width: 50%;">REFERENCIA</td> <td style="width: 50%; text-align: right; font-size: 2em;">01</td> </tr> <tr> <td style="width: 50%;">PROPRIETÁRIO</td> <td style="width: 50%;">ASSINATURA</td> </tr> <tr> <td style="text-align: center;">P.M.PINHEIRO PRETO</td> <td style="text-align: center;">_____</td> </tr> <tr> <td style="width: 50%;">RESPONSÁVEL TÉCNICO</td> <td style="width: 50%;">ASSINATURA</td> </tr> <tr> <td style="text-align: center;">JEAN MARCELO ZIERO ARQ. E URB. CREA 055783-6</td> <td style="text-align: center;">_____</td> </tr> <tr> <td style="width: 50%;">DESENHO</td> <td style="width: 50%;">ESCALA</td> </tr> <tr> <td style="text-align: center;">ARQ. JEAN</td> <td style="text-align: center;">INDICADA</td> </tr> <tr> <td style="width: 50%;">DATA</td> <td style="width: 50%;">PREFEITURA</td> </tr> <tr> <td style="text-align: center;">MAIO/18</td> <td style="text-align: center;">_____</td> </tr>