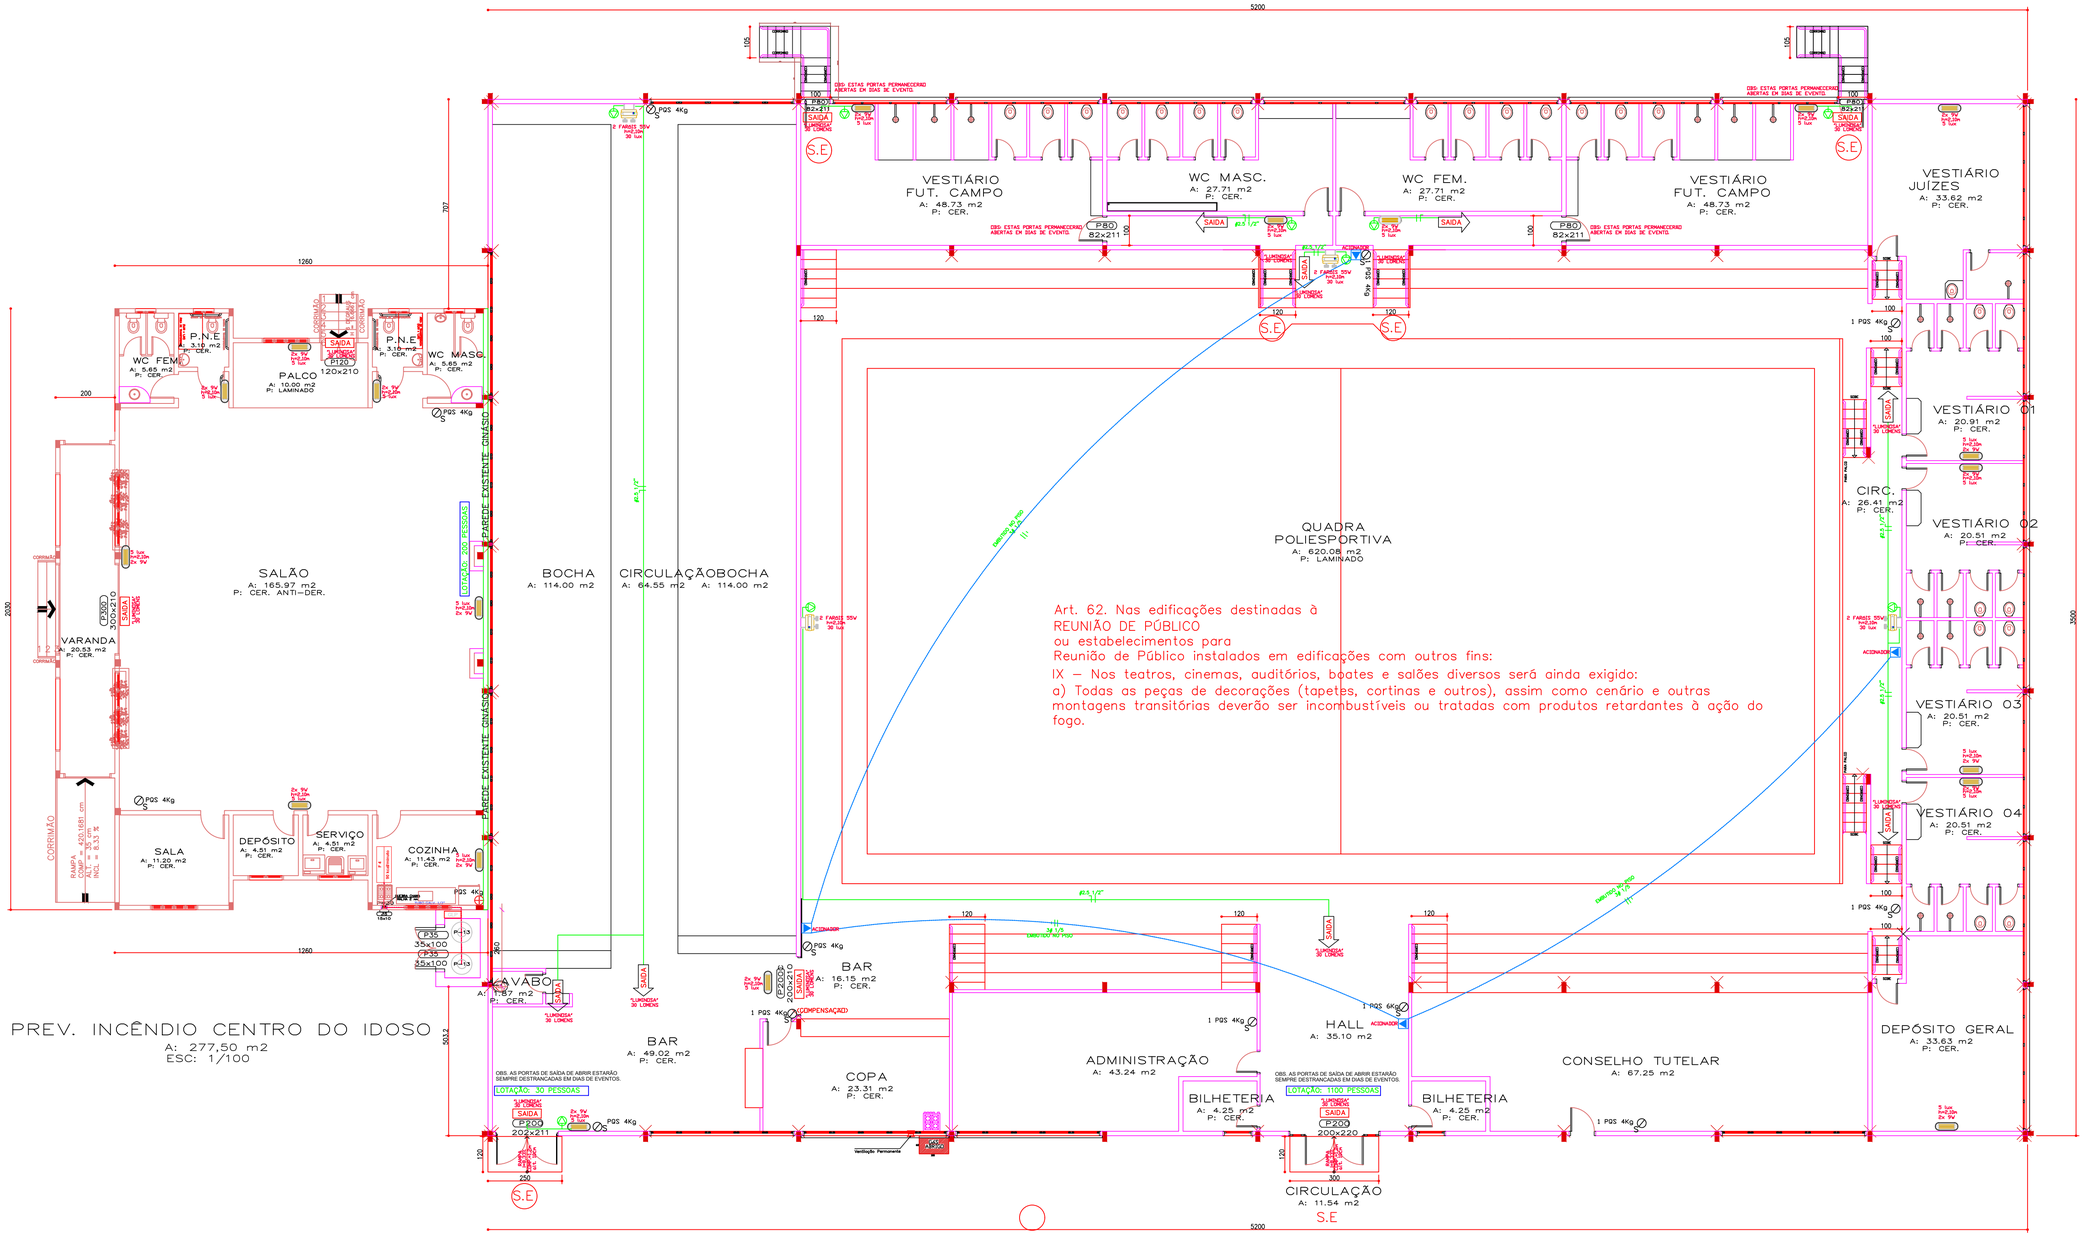

PREV. INCÊNDIO CENTRO DO IDOSO
A: 277,50 m2
ESC: 1/100

PREV. INCÊNDIO PVTO INFERIOR
A: 1794,00 m2
ESC: 1/100

Art. 62. Nas edificações destinadas à REUNIÃO DE PÚBLICO ou estabelecimentos para Reunião de Público instalados em edificações com outros fins:

IX – Nos teatros, cinemas, auditórios, boates e salões diversos será ainda exigido:

a) Todas as peças de decorações (tapetes, cortinas e outros), assim como cenário e outras montagens transitórias deverão ser incombustíveis ou tratadas com produtos retardantes à ação do fogo.

SIMBOLOGIA ELETRICA

- PQS – 4Kg- EXTINTOR DE PO QUIMICO SECO PRESSURIZADO C/ SINALIZAÇÃO NA PAREDE.
- SAIDA — PLACA DE SINALIZAÇÃO DE ABANDONO DE LOCAL, "LUMINOSA"
- SAIDA — PLACA DE SINALIZAÇÃO DE ABANDONO DE LOCAL C/ SETA DE DIREÇÃO, "LUMINOSA"
- BLOCO AUTONOMO DE LUZ DE EMERGENCIA C/ 2 FAROIS DE 55W/12Vcc CADA AUTONOMIA DE 2 HORAS
- BLOCO AUTONOMO DE LUZ DE EMERGENCIA C/ LAMPADA PL-9W/6Vcc AUTONOMIA DE 2 HORAS
- ACIONADOR DE ALARME TIPO QUEBRA-VIDRO C/ SIRENE CONJUGADA 24Vcc E INDICAÇÃO VISUAL 120 A 150 DO PISO ACABADO
- DETECTOR DE FUMACA 24Vcc
- CENTRAL DE ALARME AUTOMÁTICA AUTONOMIA DE 2 HORAS COM 12 LAÇOS 220V/24Vcc COM INDICADOR DE LOCAIS PROTEGIDOS E DEFEITOS DO SISTEMA, POSSIBILIDADE DE ACIONAMENTO DE TODOS OS ALARMES, TEMPORIZADOR COM TEMPO MÁXIMO DE RETARDO DE 3min., COMUTAÇÃO DE FONTE AUTOMÁTICA

- SISTEMA DE ALARME – ENFIAÇÃO
- SISTEMA DE ALARME – INDICADORES SONOROS
- C — SISTEMA DE ALARME – CENTRAL
- GLP — MEDIDORES DE GLP
- CONJUNTO P/ CONTROLE E MANOBRA

NOTA:

OS ALARMES SERÃO DO TIPO SIRENE ELETRONICA OU CAMPAINHA, COM INDICADORES VISUAIS DE RISCO MEDIO ELEVADO.

SIMBOLOGIA HIDRÁULICA

- HR — – HIDRANTE DUPLO DE PAREDE/ ABRIGO MANGUEIRAS

OBS: PROJETO JÁ APROVADO ANTERIORMENTE.

DIREITOS AUTORAIS RESERVADOS
ALTERACOES DO PROJETO SOMENTE PODERAO SER EFETUADAS MEDIANTE AUTORIZACAO DO PROJETISTA

AMARP
Associação dos Municípios do Alto Vale do Rio do Peixe
Ari José Galeski
Presidente
Odivar Clóvis Biscaro
Secretario Executivo
Av. Manoel Roque, 99
Videira – SC
Fone 5660255

TITULO: GINASIO ESPORTES MUNICIPAL

PRANCHA: 00

REFERENCIA:
PREV. INCÊNDIO PVTO TÉRREO
PREV. INCÊNDIO CENTRO DO IDOSO
End: Av. Marechal Costa e Silva, s/n

PROPRIETARIO: P.M.PINHEIRO PRETO

ASSINATURA:

RESPONSAVEL TECNICO: JEAN MARCELO ZIERO
ARQ. E URB. CREA 055783-6

ASSINATURA:

DESENHO: ARQ. JEAN

ESCALA: INDICADA

DATA: MAIO/19

PREFEITURA: